


ENTRÉPLAN



SKALA 1:100

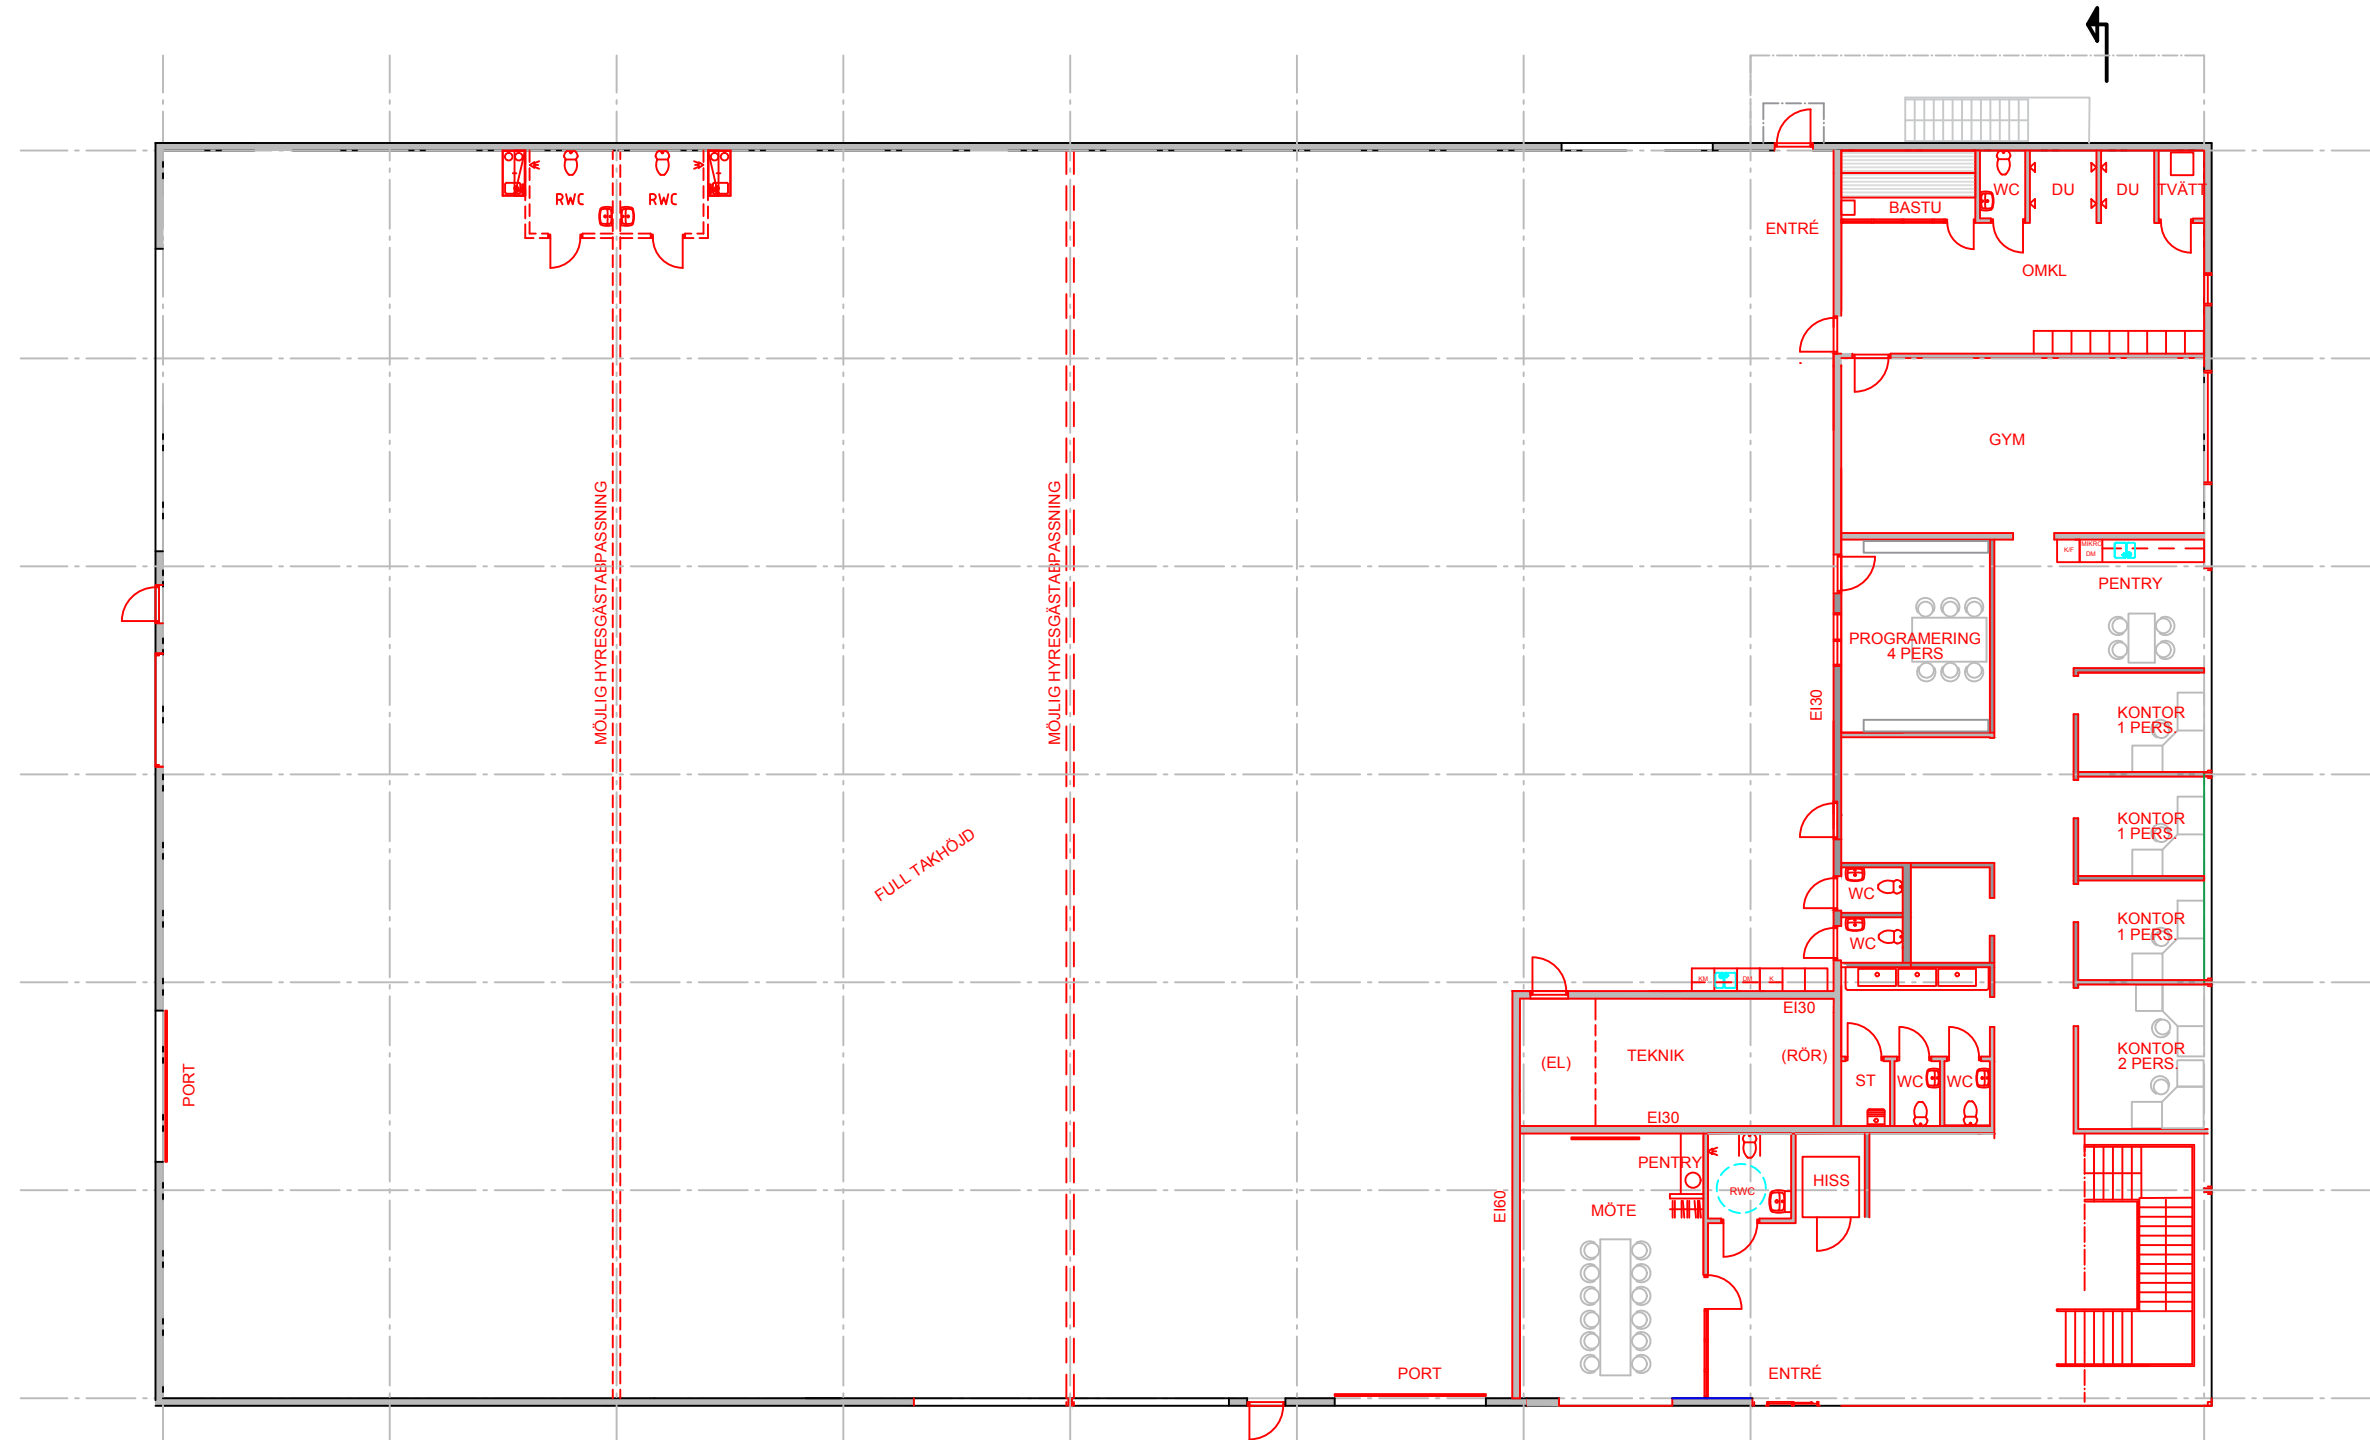

METER

BET	ANT	ÄNDRINGEN AVSER	SIGN	DATUM
RELATIONSHANDLING				
Weatherproof				
WEATHERPROOF FAMILY AB Metallvägen 5 435 33 Mölnlycke 010-33 33 566 www.weatherproof.se				
UPPDRAG NR	791614	RITAD AV	JN AGERBERG	HANDLÖGARE
DATUM	2021-04-30	ANSVARIG	J ROSENSTRÖM	A SVENSSON
BÄRHULT 1:127, HÄRRYDA KOMMUN FLÅSKEBOVÄGEN, MÖLNLYCKE NYBYGGNAD AV KONTORS- OCH INDUSTRIHALL PLAN 1				
SKALA	A1-1:100 A3-1:200	NUMMER	A-40-1-01	BET